Влияние неточности позиционирования буронабивных свай на стоимость свайных ростверков

Нупрейчик М. О. Научный руководитель – Шевко В. В. Белорусский национальный технический университет Минск, Беларусь

Обшие положения

Ошибки при позиционировании буронабивных свай влекут за собой корректировку свайных ростверков в процессе производства строительных работ. В данной статье ставится задача оценить затраты по исправлению указанных выше ошибок.

Операционный контроль качества работ проводит ежедневно инженерно-технический работник, осуществляющий производство работ на объектах строительства и владеющий необходимыми техническими знаниями для его осуществления, в соответствии с технологией выполнения работ, с привлечением испытательного подразделения организации, осуществляющей работы по устройству свайных фундаментов, или другой организации, аккредитованного в системе аккредитации Республики Беларусь.

Контролируемые показатели фундаментов из буронабивных свай

Основные контролируемые параметры и виды контроля указаны в пунктах **6.2.2.1**, **6.2.2.2**, **6.2.2.3**, **6.2.2.4**, **6.2.2.5**, **6.2.2.6**, **6.2.2.7** СТБ 1164.0-2012 [1].

Конструктивные требования к свайным фундаментам

- 1. Минимальные размеры свай назначаются по расчету, учитывая требования по сопряжению свай с надземными конструкциями зданий или ростверком, к расположению арматуры в сечении сваи и к ее анкеровке.
- 2. Толщина защитного слоя бетона для арматуры должна соответствовать величинам, регламентируемым СНБ 5.03.01-02 [2] и составлять для свай не менее 50 мм.
- 3. Фундаменты из свай с уплотненным основанием при $b \le 400$ мм следует проектировать со свесом ростверка, равным 50 мм.

В остальных случаях свес может отсутствовать, если обеспечивается симметричная передача нагрузок на сваю (нагрузка не выходит за пределы ядра сечения), сохраняется прочность кустового ростверка по усло-

вию продавливания угловой сваей, а ширина ленточного ростверка достаточна для опирания стен и соблюдения условий местного сжатия (смятия).

Исполнительная съёмка по свайному полю

Исполнительная геодезическая съемка позволит проконтролировать правильность положения свай. Это очень важно проследить, так как сваи в дальнейшем станут основой фундамента, а, следовательно, и всего построенного сооружения. От правильности расположения свай зависит прочность и надежность возведенного объекта недвижимости, и некачественное выполнение геодезических работ может в дальнейшем привести к негативным последствиям.

Согласно пункту 7.1 пособия П13-01 к СНБ 5.01.01-99 [3] отклонения размеров скважин и свай и положения их осей в плане от проектных должны соответствовать требованиям СТБ [1] и не должны превышать следующих величин, мм:

- а) по горизонтальному смещению скважин в плане при монолитном ростверке ± 50 ;
 - б) по шагу скважин и свай при монолитном ростверк ±50.

Рассмотрим фрагмент исполнительной сьёмки производственнологистического комплекса в г. Сморгонь. Выделим два куста свай в количестве 6 штук каждый и проверим их на соответствие требований по отклонению

Можно заметить (рис. 1), что данным требованиям соответствуют только сваи, с номерами: 199-202, 207 и 208, у остальных же превышения больше допустимых, и они не вписываются в проектные ростверки.

Для решения этой проблемы необходимо увеличивать ростверки.

Рассмотрим проектные ростверки и ростверки после изменений, для этого сравним их размеры в плане.

На рис. 2а приведены проектные размеры ростверков, а на рис. 3а размеры этого же ростверка, но уже после изменений. С рис. 2б и 3б аналогично.

Несложно заметить, что из-за отклонений при изготовлении буронабивных свай увеличиваются монолитные ростверки, что в свою очередь приводит к перерасходу бетона, а, следовательно, и к увеличению стоимости работ.

Определим перерасход бетона в ${\rm M}^3$ и процентном соотношении. Для этого сравним объёмы в сметных расчётах для каждого ростверка в отдельности. Для ростверка на рисунке 1а перерасход бетона составил $0.57{\rm M}^3$, а для рисунка $16-0.21~{\rm M}^3$. Чтобы определить процентное соотношение, разделим перерасходованный объём в ${\rm M}^3$ на проектный объём бетона. И получим такие цифры:


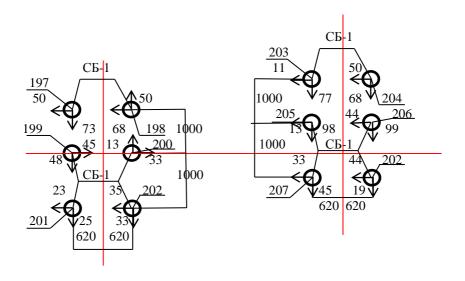


Рис.1. Исполнительная съёмка

- для ростверков на рис. 2a и 3a 13.4%.
- для ростверков на рис. 2б и 36 5.4%.

На первый взгляд эти числа могут показаться несущественными, и то, что данная ошибка при изготовлении сван не несёт больших материальных потерь, но если рассматривать не один или два ростверка, а все сразу, то мы увидим, что это значительно увеличивает затраты как в сырьевом, так и денежном плане.

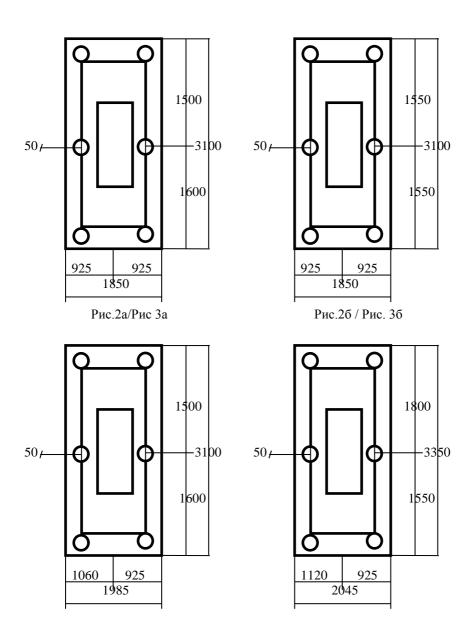

Выводы:

- -Ошибки при позиционировании свай ведут к увеличению свайных ростверков и росту стоимости фундаментов.
- -Перерасход бетона по отдельным ростверкам составляет от 5% до 20% в зависимости от величины отклонения свай в плане.

ЛИТЕРАТУРА

- 1. .Основания и фундаменты зданий и сооружений. Номенклатура контролируемых показателей качества: СТБ 1164.0-2012: Введ. 01.09.2013. Минск: Госстандарт, 2012. 41 с.
- 2. 2.Бетонные и железобетонные конструкции: СНБ 5.03.01-02. Введ. 01.01.2005. Минск: Министерство архитектуры и строительства Респ. Беларусь, 2003. –139 с.
- 3. 3.Земляные сооружения. Основания фундаментов. Производство работ: СНБ 5.01.01-99: П16-03. Введ. 01.01.2004. Минск: Министерство архитектуры и строительства Респ. Беларусь, 2004. 55с.